

NORDANSICHT HAUS 1

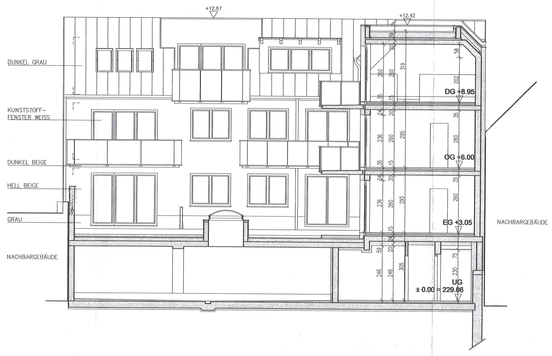

SÜDANSICHT HAUS 1 / SCHNITT C-C

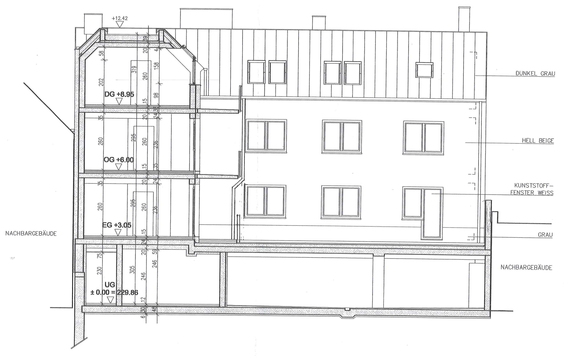

SCHNITT D-D / NORDANSICHT HAUS 2

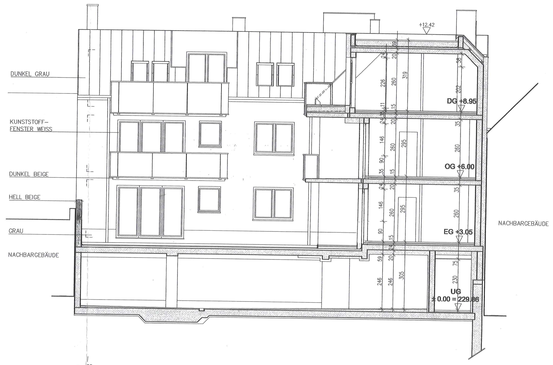

SÜDANSICHT HAUS 2 / SCHNITT E-E

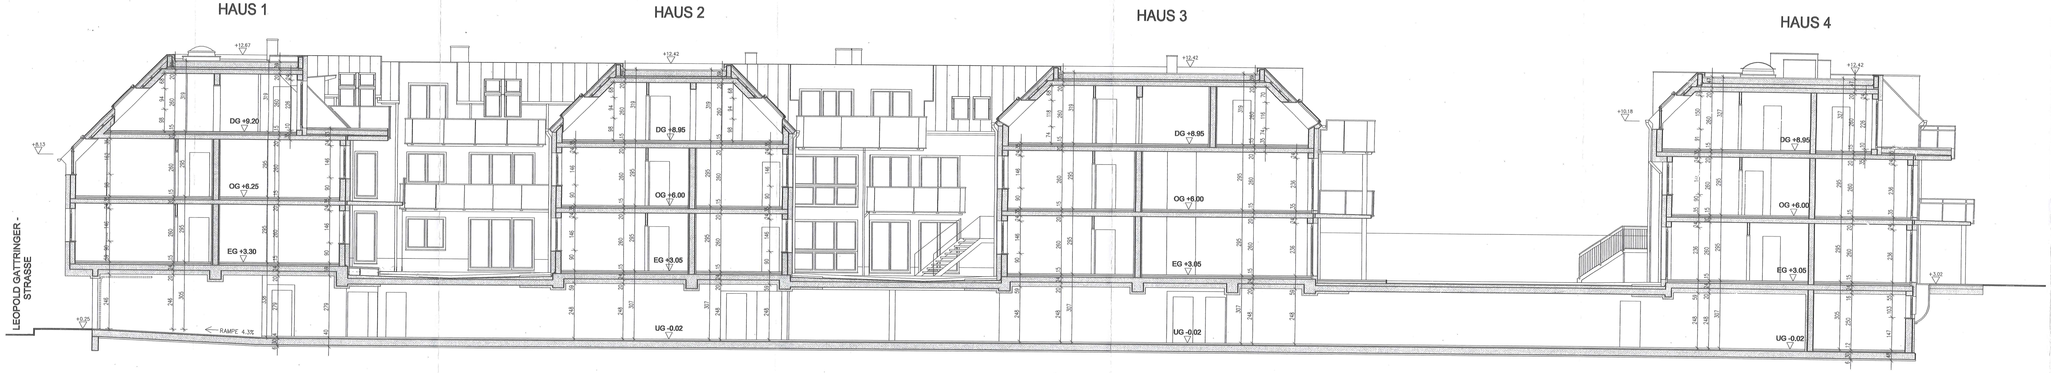

SCHNITT A-A

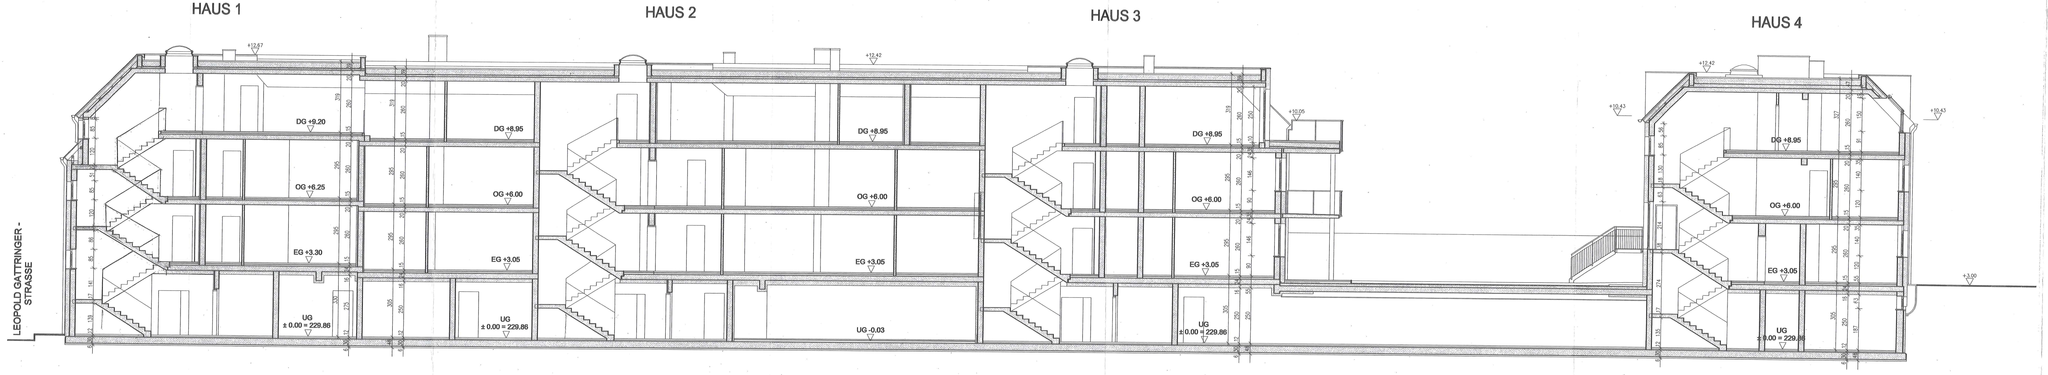

SCHNITT B-B

LEGENDE				
	BESTAND	PS	PUTZSCHACHT	
	HÄNGEKANAL	PST	PUTZSTÜCK	
	BODENKANAL	AL	ABLUFT	
AR	ABFALLROHR	ZL	ZULUFT	
RAR	REGENABFALLROHR	BRA	BRANDRAUCHABZUG	
RSK	REGENSINKKASTEN	BRE	BRANDRAUCHENTLÜFTUNG	
BA	BODENABLAUF	DA	DACHAUSSTIEG	

PARIE: A B C | 1234

Bestandsplan über den Neubau einer Wohnhausanlage mit 22 Wohnungen und Garage in 2345 Brunn am Gebirge, Leopold Gattringer- Strasse 47

BESTANDSPLAN

PLANINHALT: ANSICHTEN : HAUS 1 und HAUS 2
SCHNITTE : A–A, B–B, C–C, D–D, E–E

MASSTAB: 1:100

KAT. GEM.: Brunn am Gebirge | Gst. Nr.: 18 und 32 | EZ: 27

EIGENTÜMER + BAUTRÄGER: SEDLAK IMMOBILIEN GmbH
Sedlak Immobilien
Quellenstrasse 163
1100 Wien

PRÜFINGENIEUR:

BAUFÜHRER:
Dipl.Ing. Wilhelm Sedlak
Bauunternehmen Ges.m.b.H.
Quellenstrasse 163
1100 Wien

BEHÖRDE:

PLANVERFASSER:
Dipl.Ing. Wilhelm Sedlak Bauunternehmen Ges.m.b.H.
Quellenstrasse 163, 1100 Wien

PROJEKTNR.:
PLANNR. 11-11
AUSGABE 02

STAND: APRIL 2011 | PLANGRÖSSE: 0,69 m2 | Gez: Mag.Ing.Arch.Semler Eva