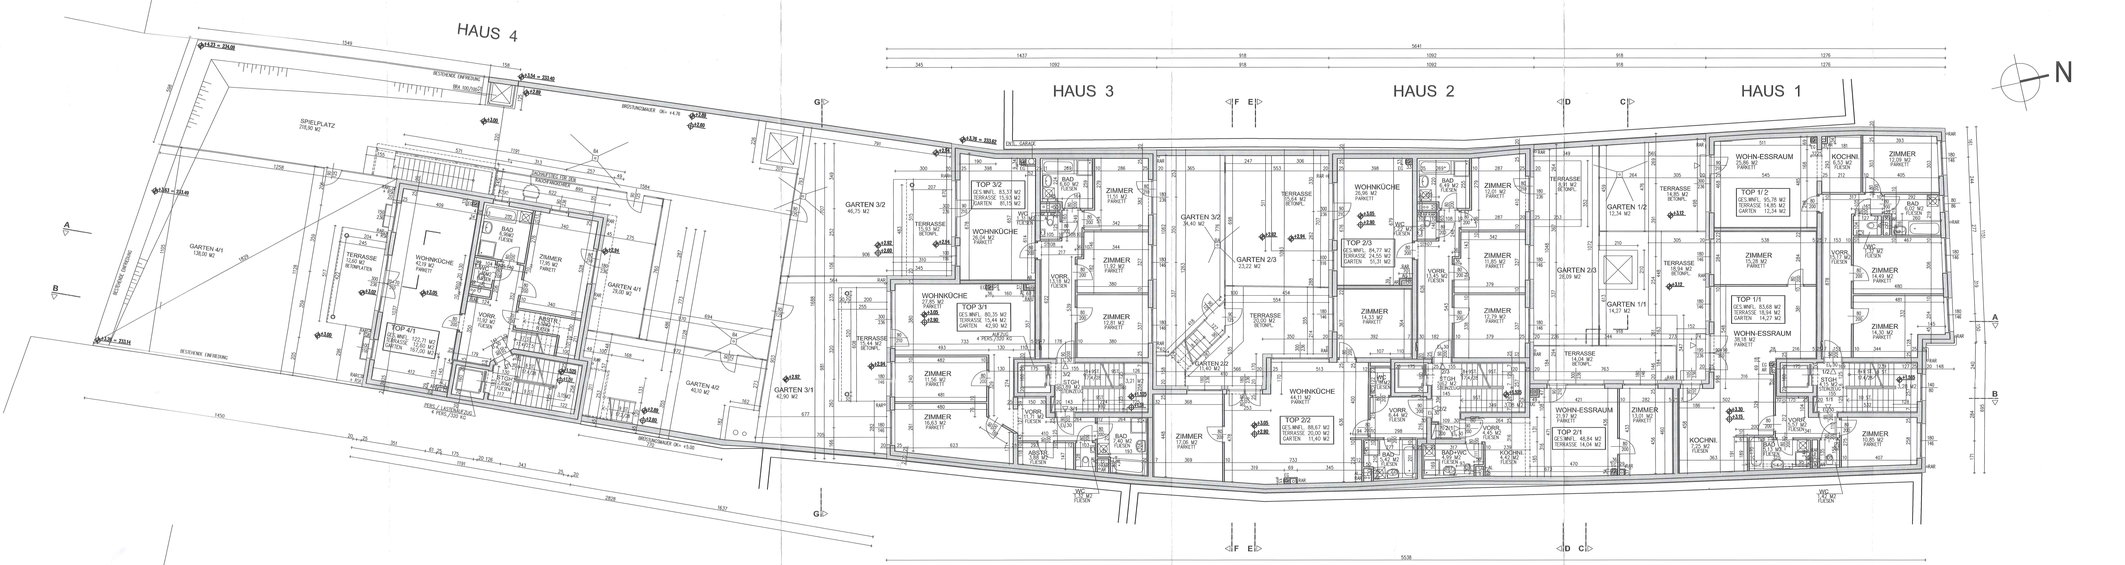

LEGENDE

BESTAND

AR	ABFALLROHR
RAR	REGENABFALLROHR
RSK	REGENSINKKASTEN
BA	BODENABLAUF
PS	PUTZSCHACHT
PST	PUTZSTÜCK
AL	ABLUFT
ZL	ZULUFT
BRA	BRANDRAUCHABZUG
DA	DACHAUSSTIEG
BRE	BRANDRAUCHENTLÜFTUNG

PARIE:

A B C | 1234

Bestandsplan über den Neubau einer Wohnhausanlage mit 22 Wohnungen und Garage in 2345 Brunn am Gebirge, Leopold Gattringer- Strasse 47

BESTANDSPLAN

PLANINHALT: GRUNDRISSE: UNTERGESCHOSS, ERDGESCHOSS

MASSTAB: 1:100

KAT. GEM.: Brunn am Gebirge | Gst. Nr.: 18 und 32 | EZ: 27

EIGENTÜMER - BAUTRÄGER:
SEDLAK IMMOBILIEN GmbH
Sedlak Immobilien
Quellenstrasse 163
1100 Wien

PRÜFINGENIEUR:

BAUFÜHRER:
DipI.Ing. Wilhelm Sedlak
Bauunternehmen Ges.m.b.H.
Quellenstrasse 163
1100-Wien

BEHÖRDE:

PLANVERFASSER:
DipI.Ing. Wilhelm Sedlak Bauunternehmen Ges.m.b.H.
Quellenstrasse 163, 1100 Wien

PROJEKTNR.:

PLANNR.: 11-11 | AUSGABE: